


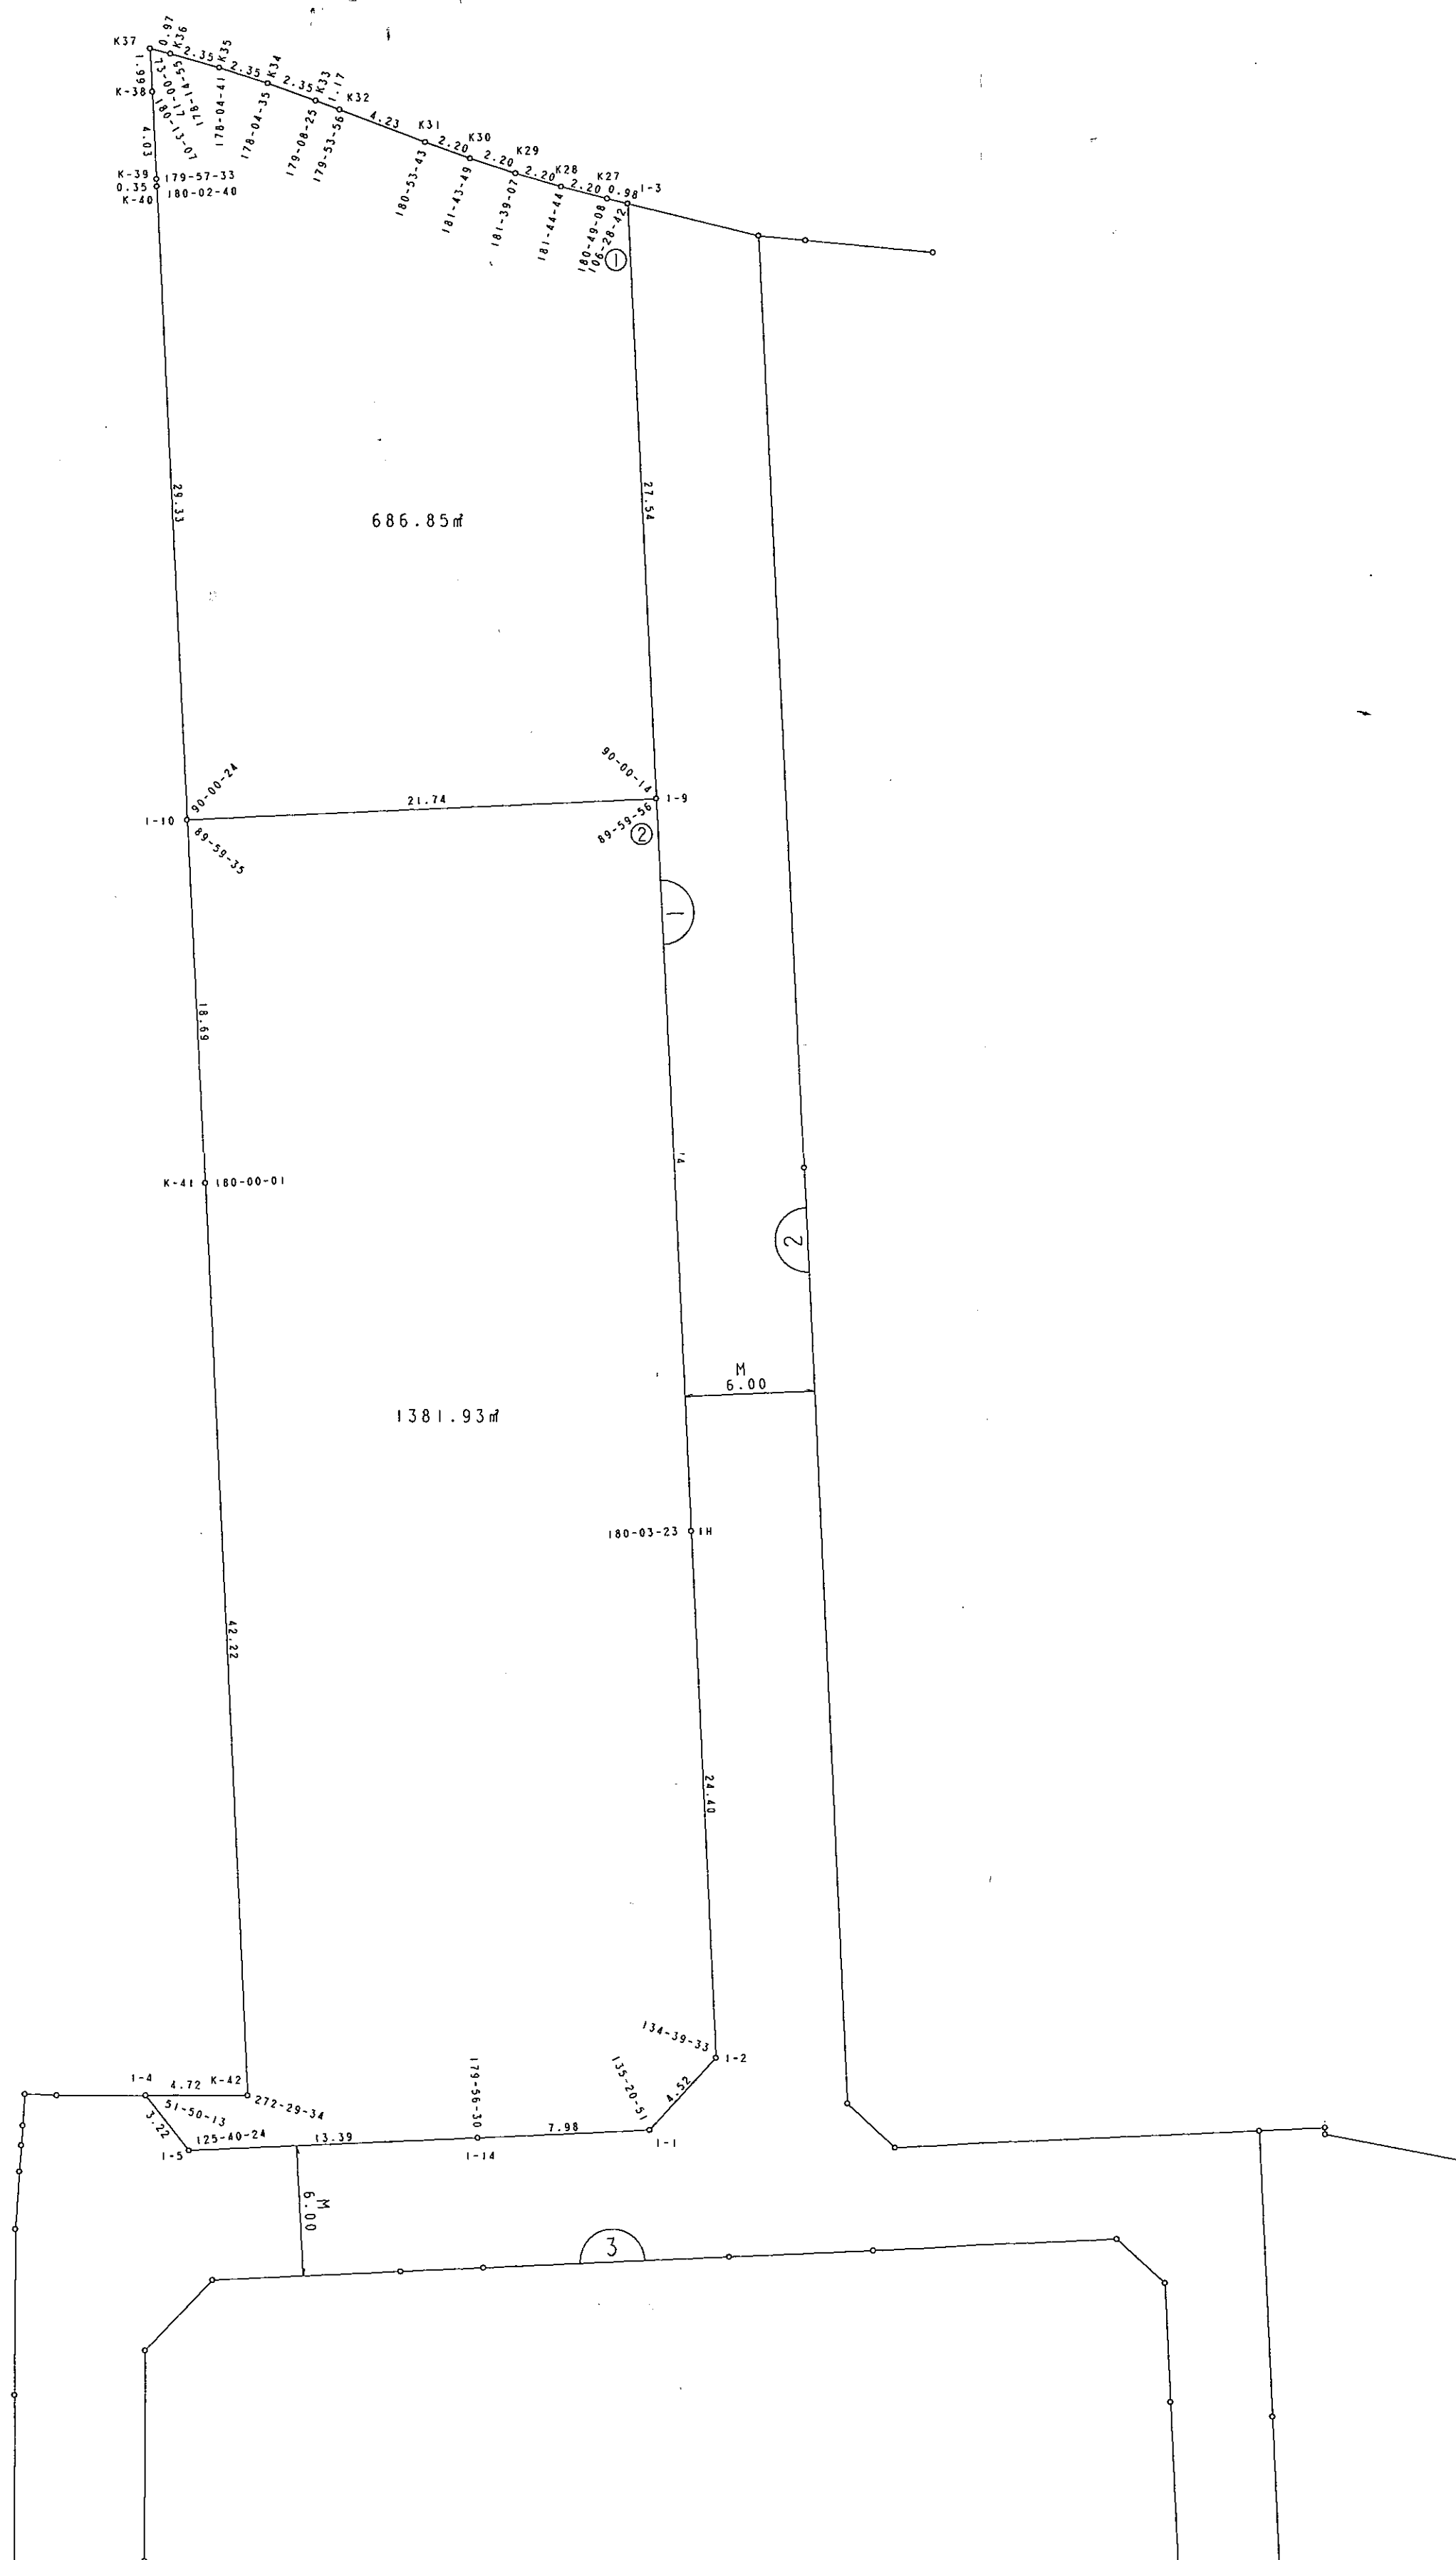



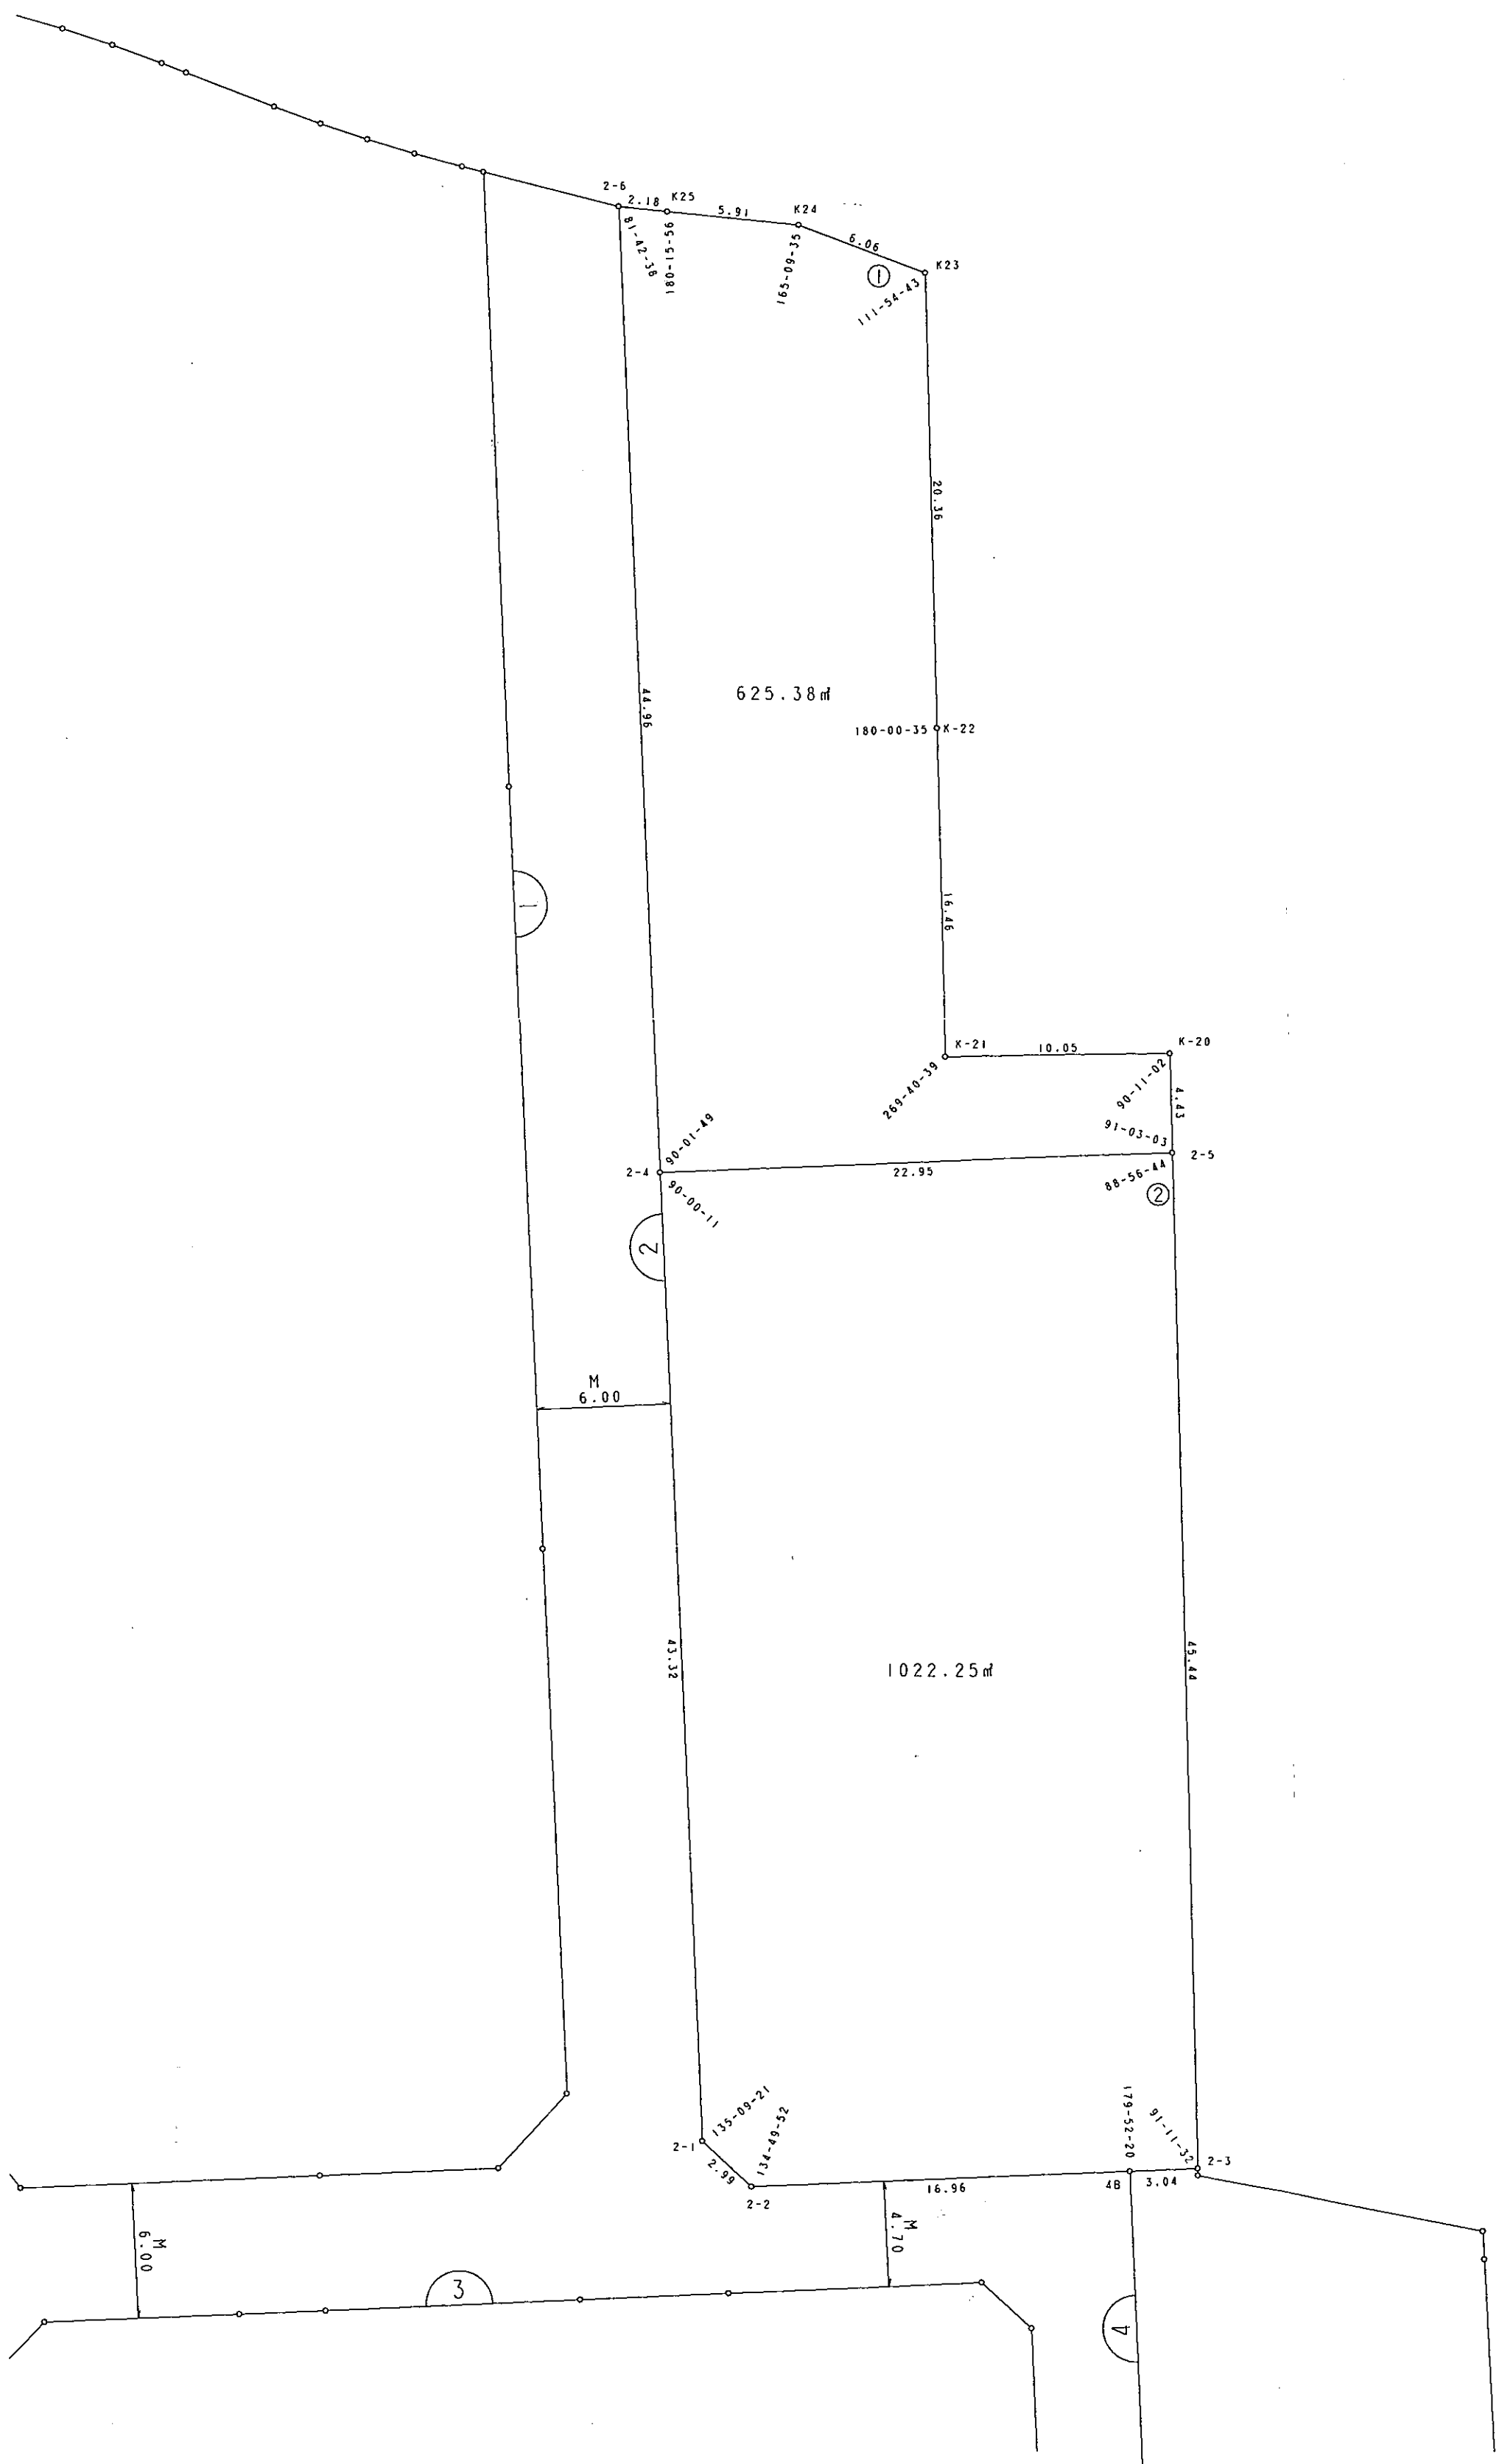


八尾市木の本土地区画整理事業
画地出来形確認測量図 S=1:250

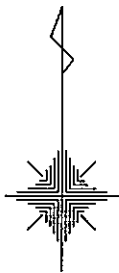

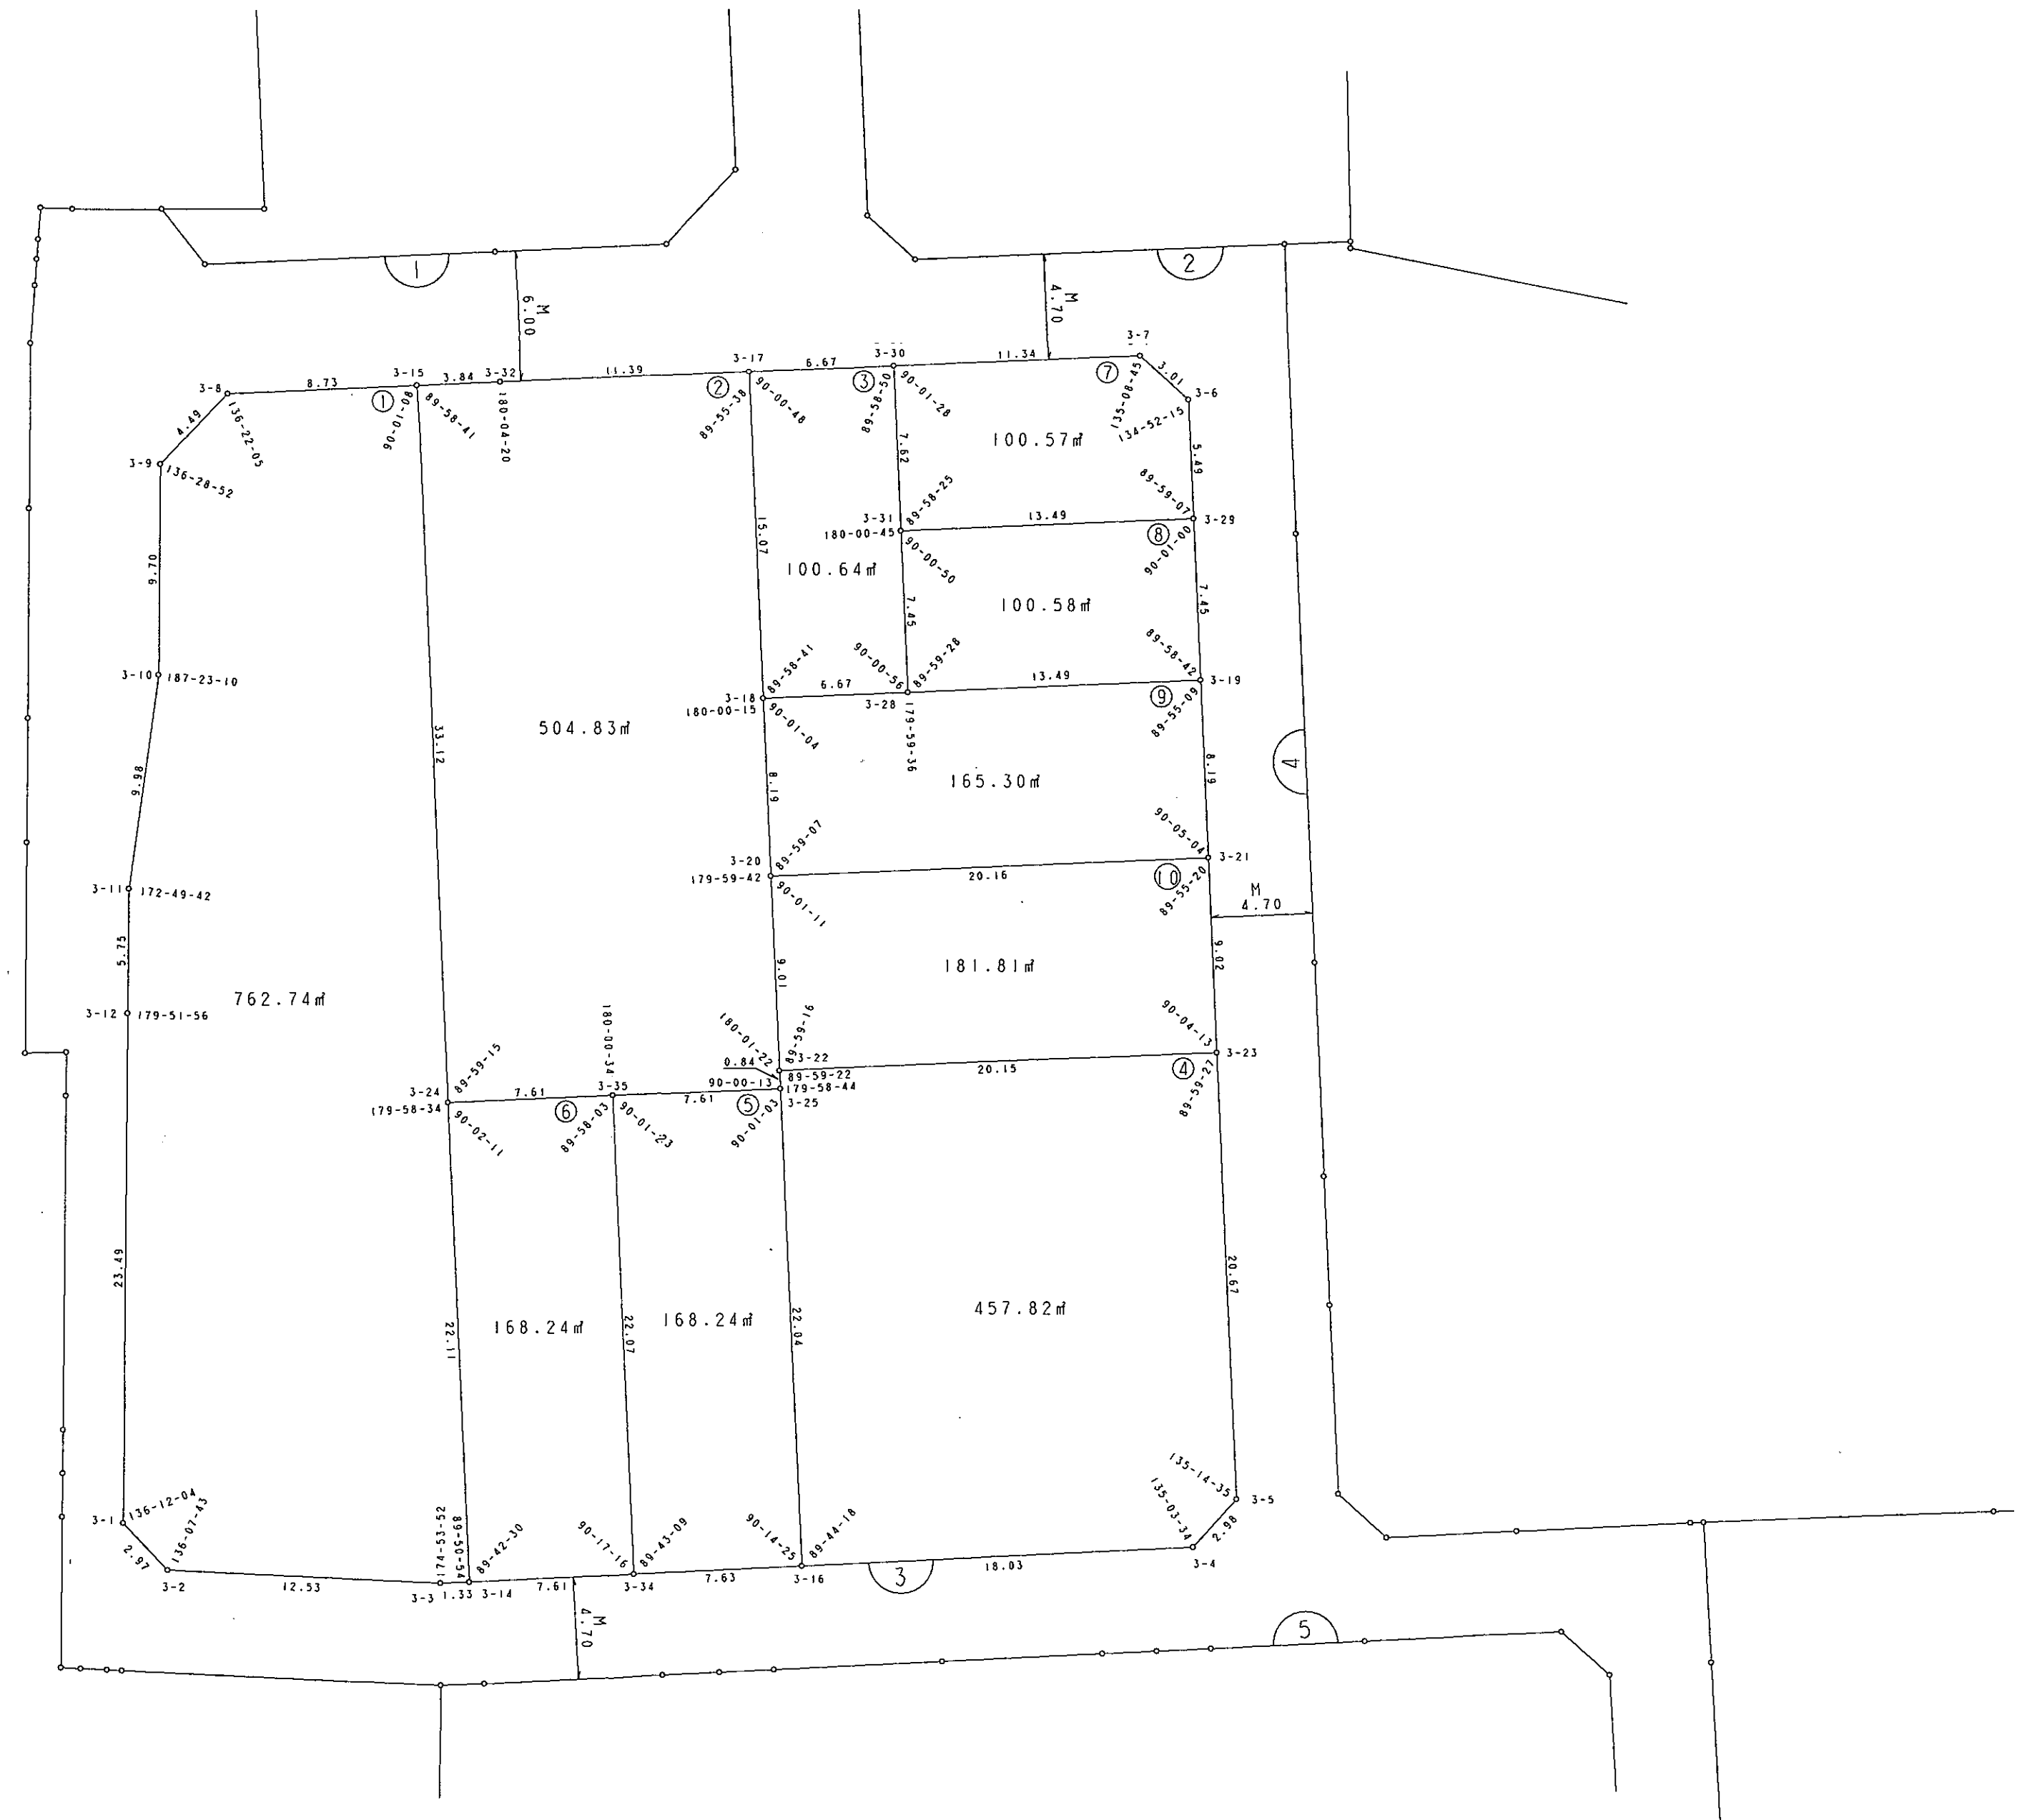

八尾市木の本土地区画整理事業
画地出来形確認測量図 S=1:250

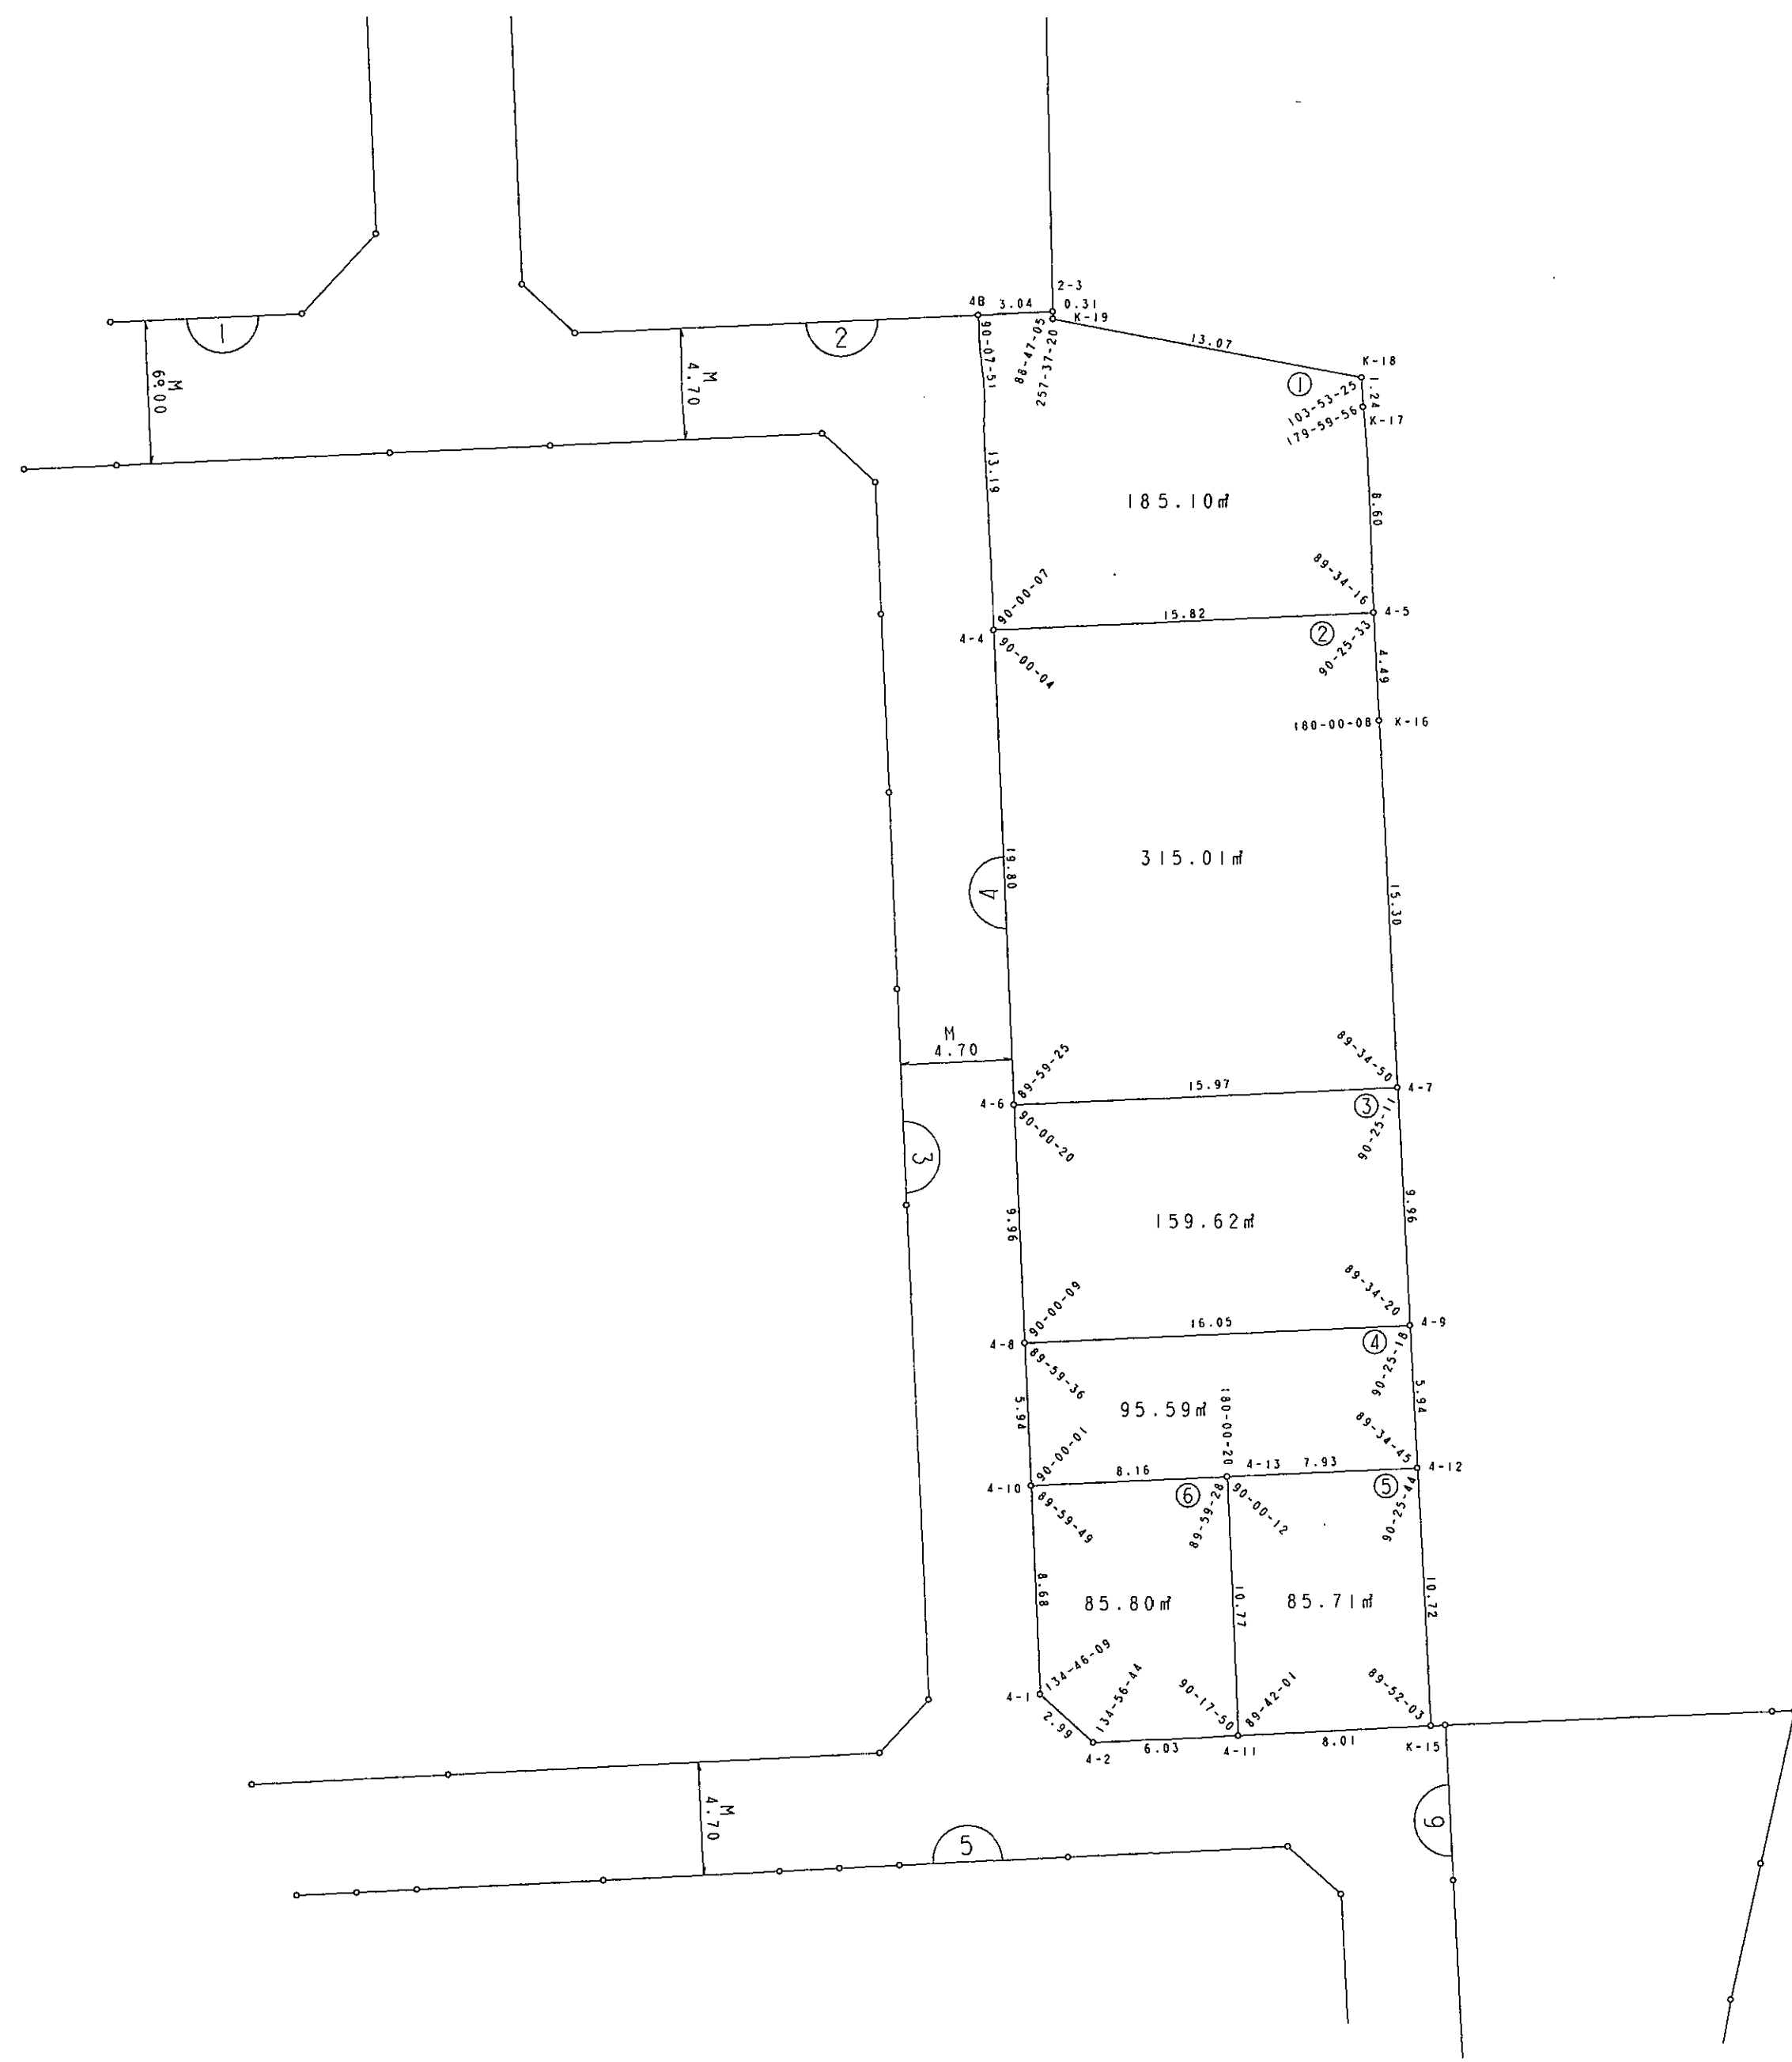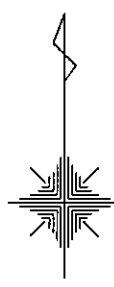

八尾市木の本土地区画整理事業

画地出来形確認測量図 S=1:250

