




八尾市沼緑住土地区画整理事業

画地出来形確認測量図

S=1/500

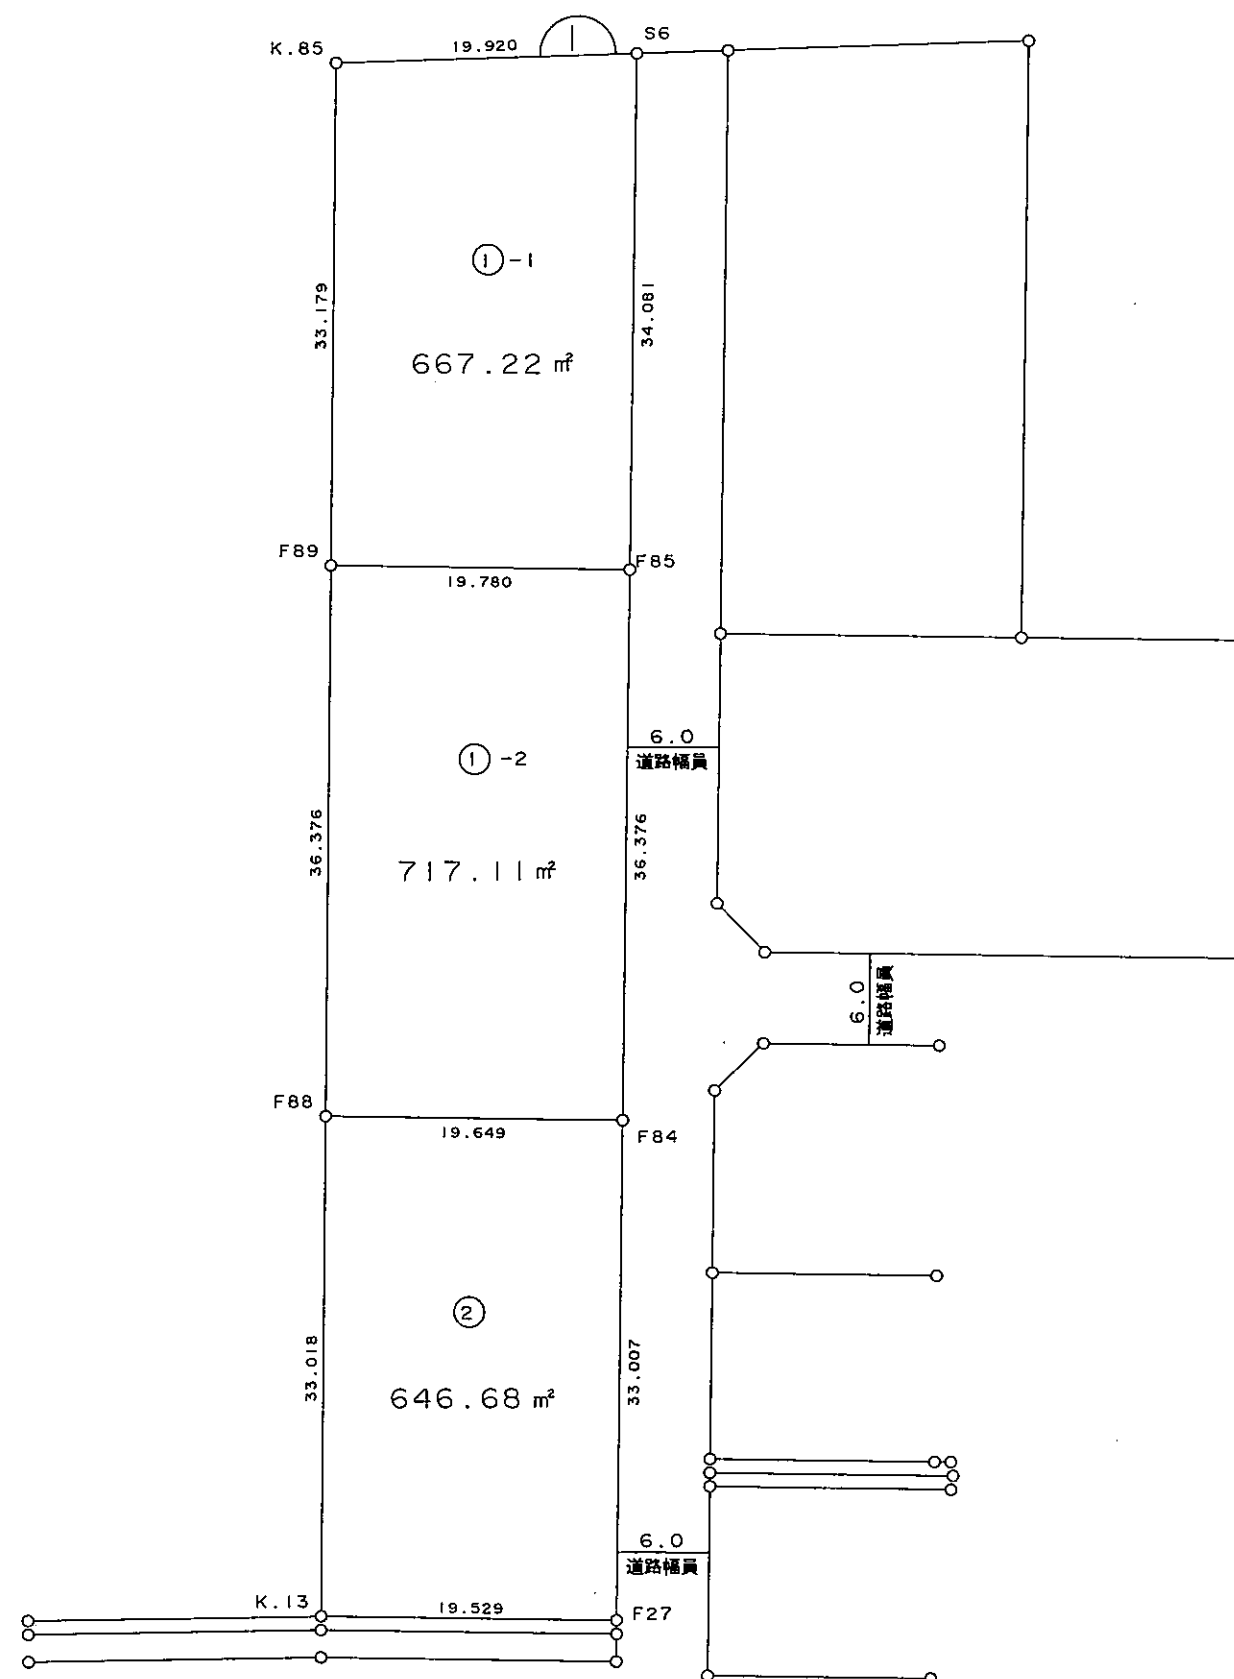





八尾市沼緑住土地区画整理事業

画地出来形確認測量図

S=1/500

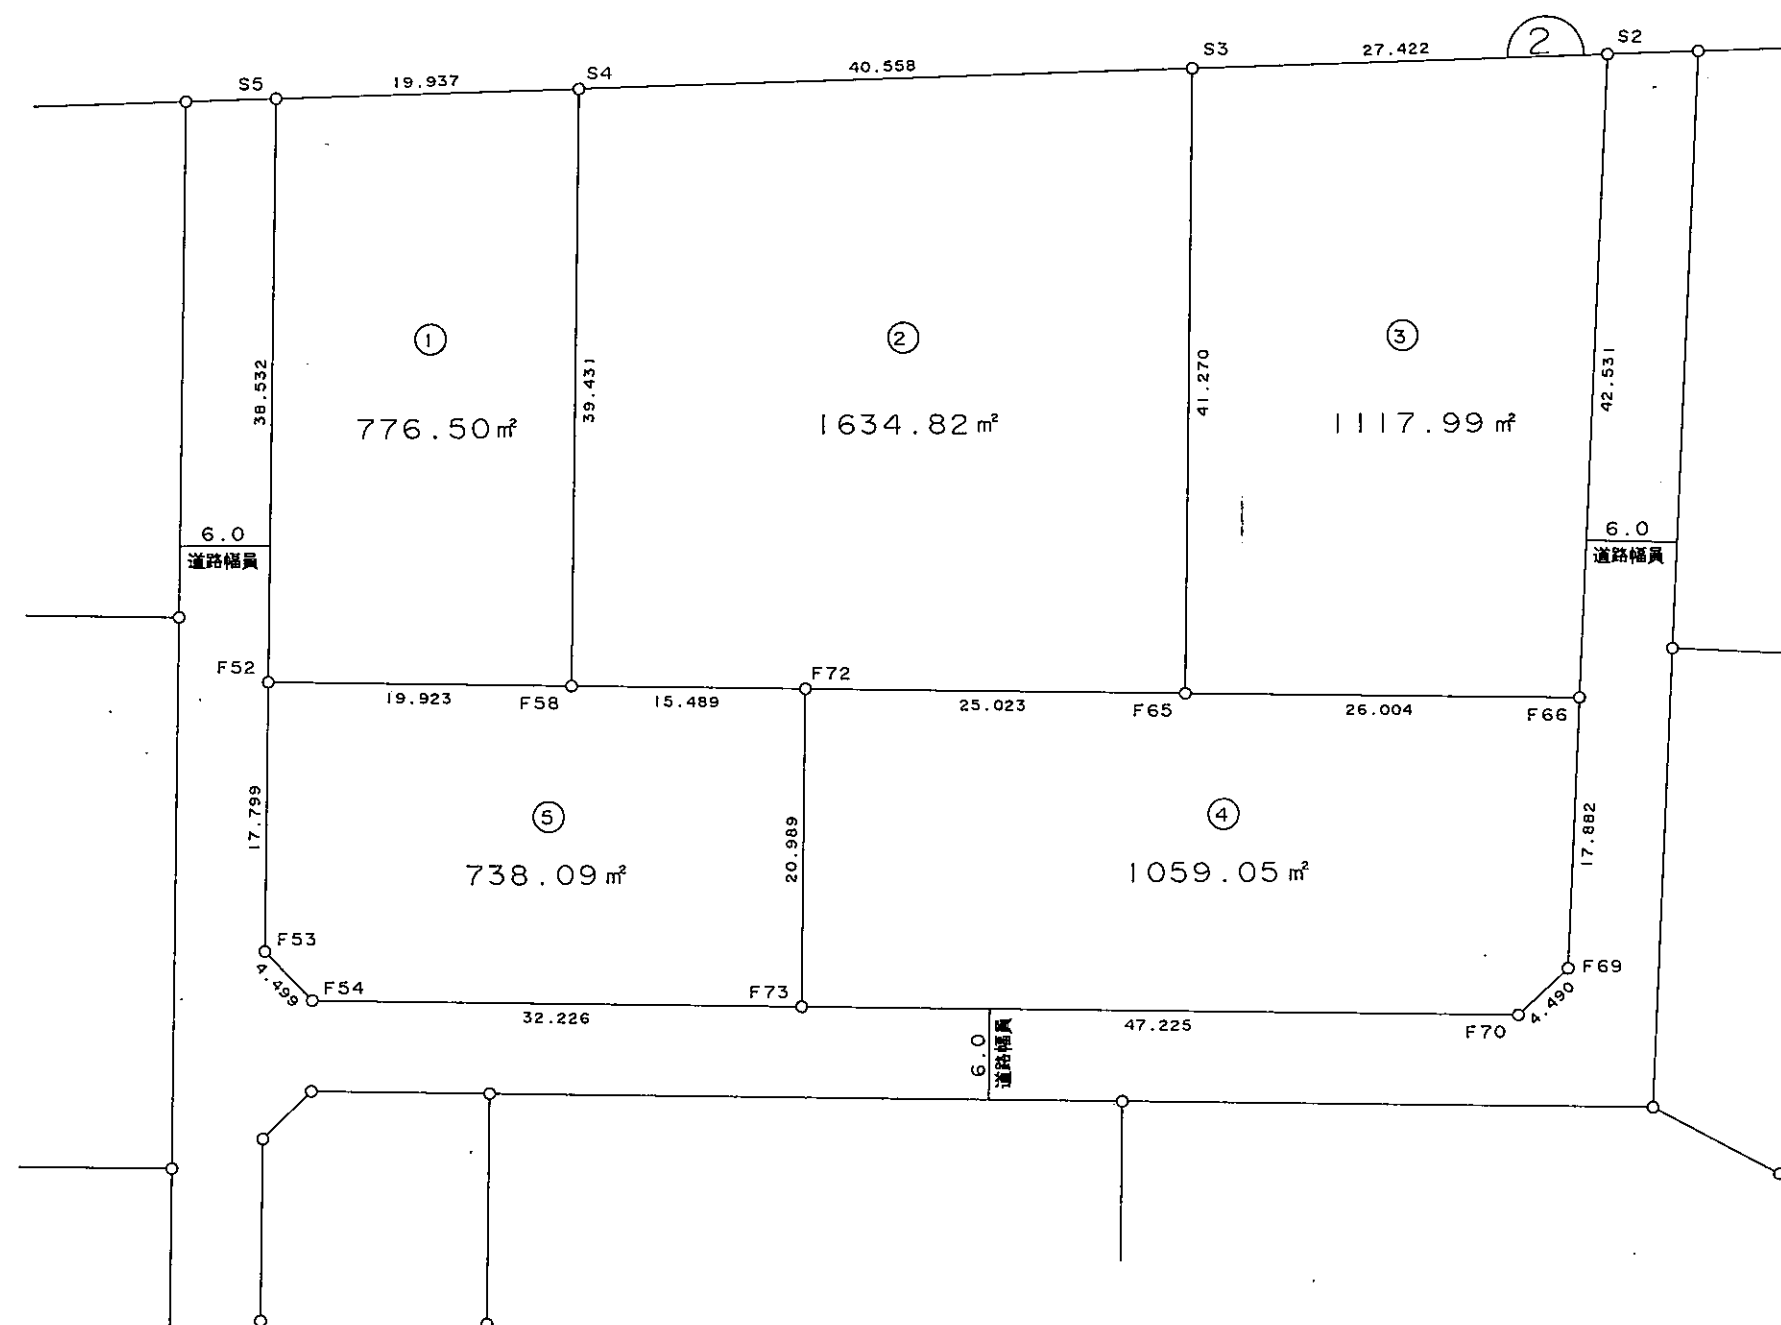


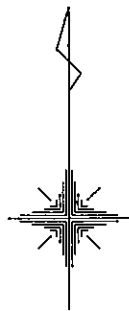


八尾市沼緑住土地区画整理事業

画地出来形確認測量図

S=1/500

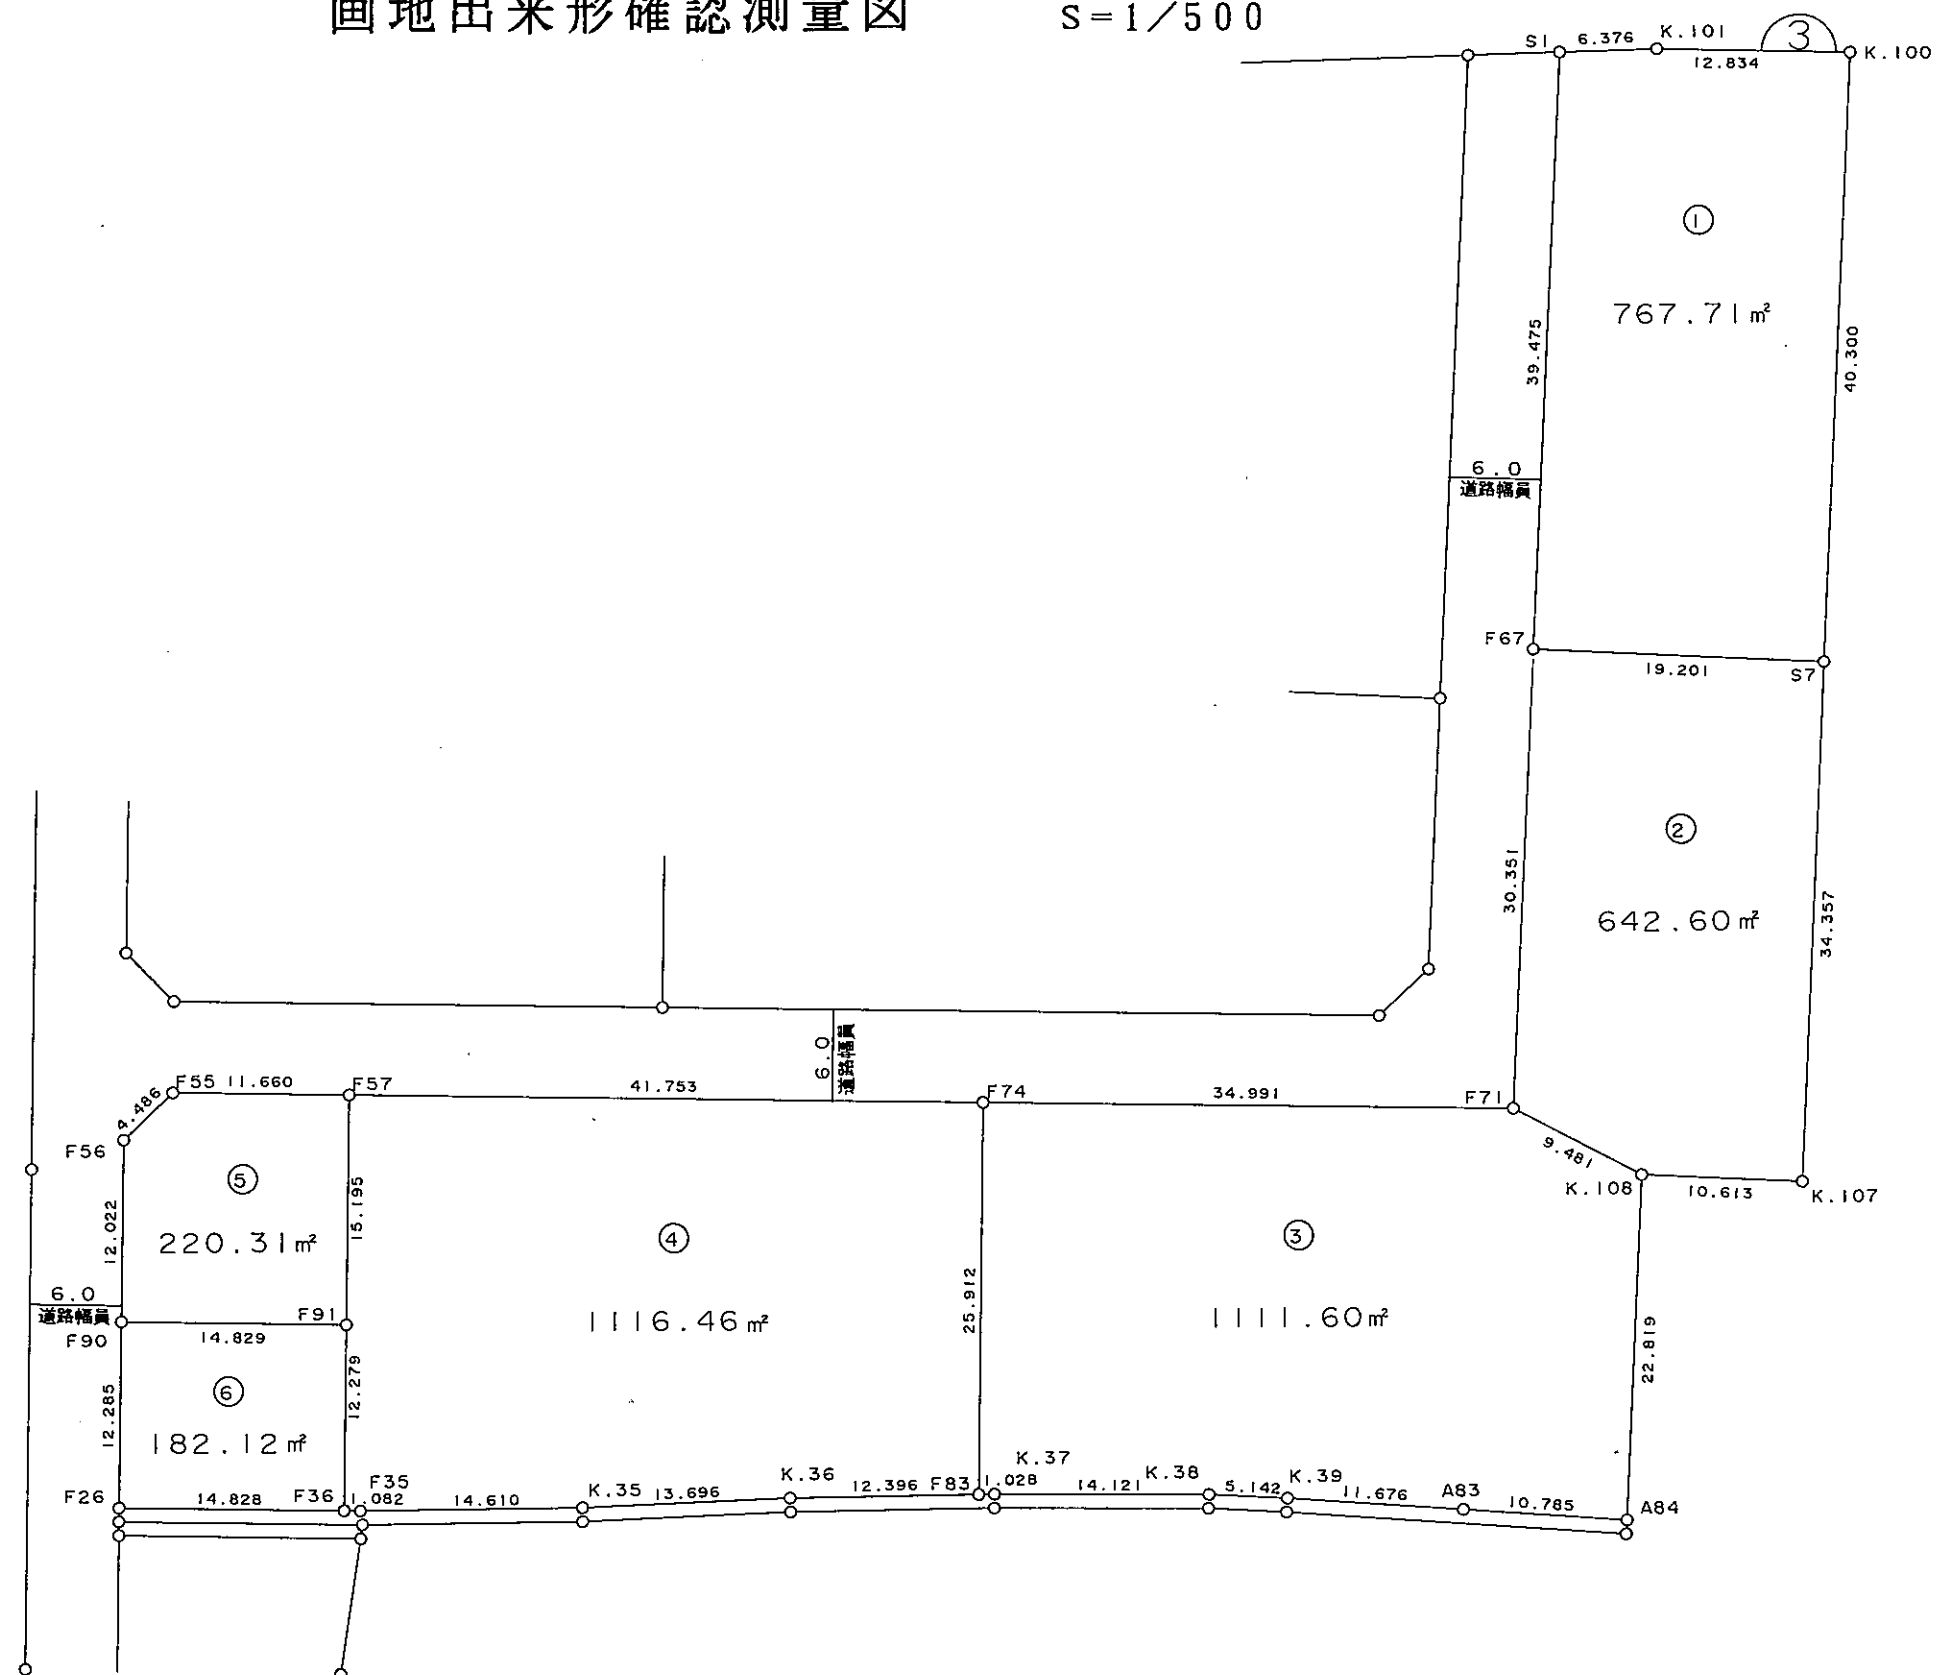


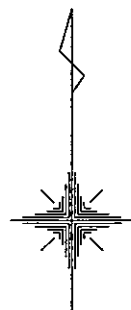


八尾市沼緑住土地区画整理事業

画地出来形確認測量図

S=1/500

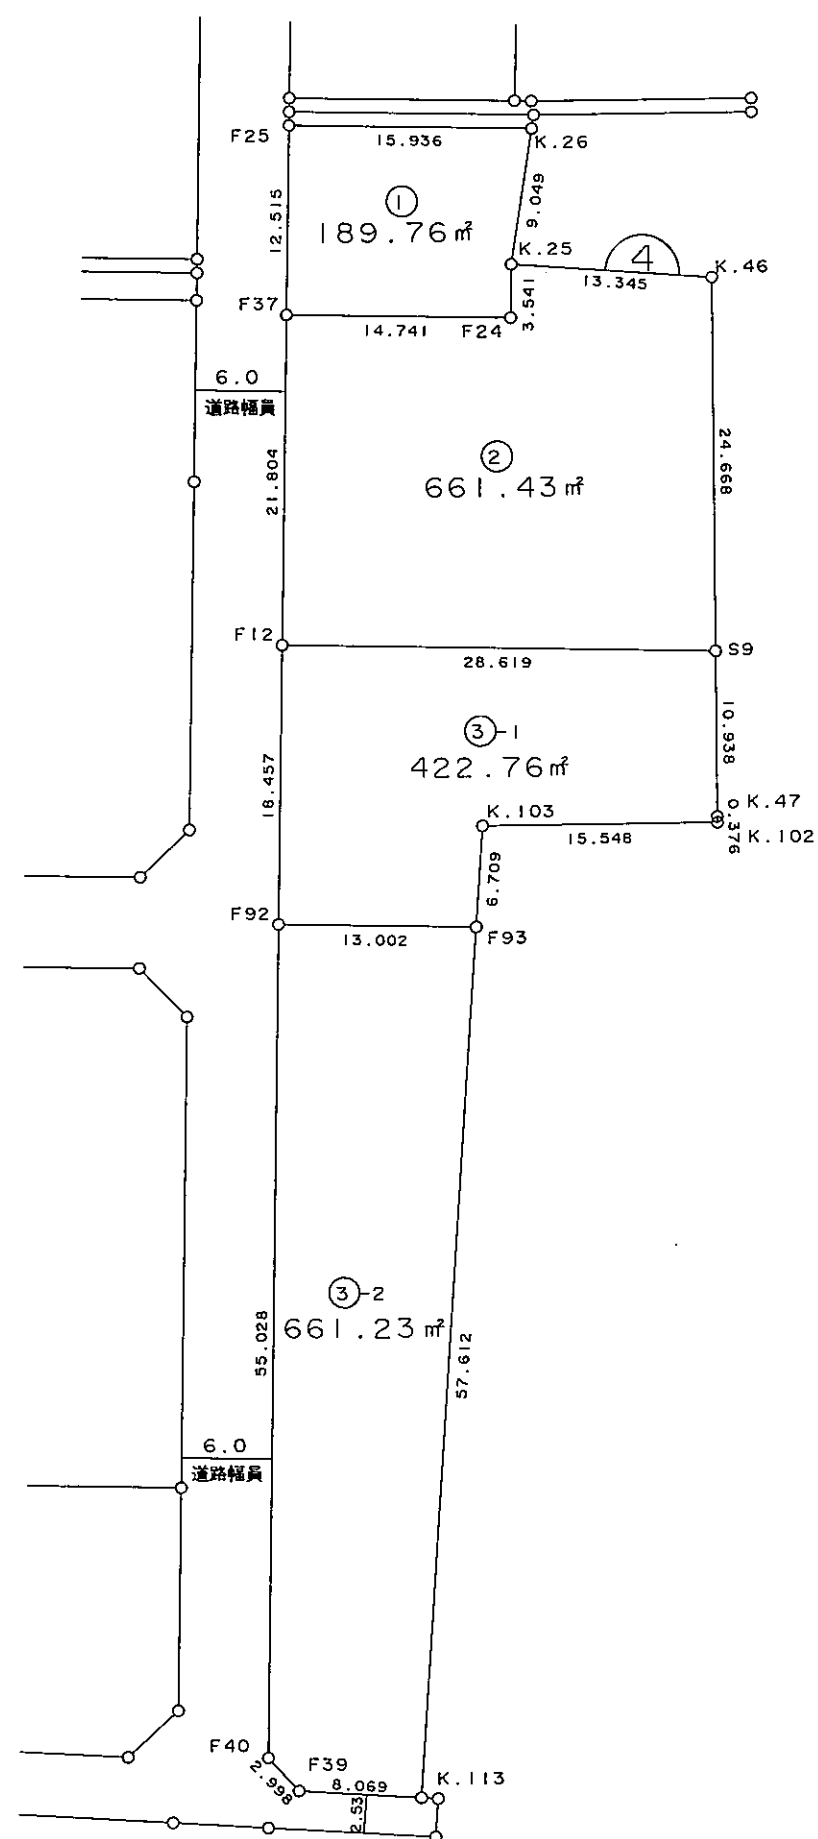


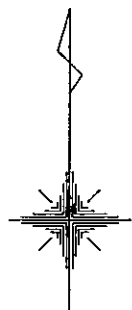

八尾市沼緑住土地区画整理事業

画地出来形確認測量図

S=1/500

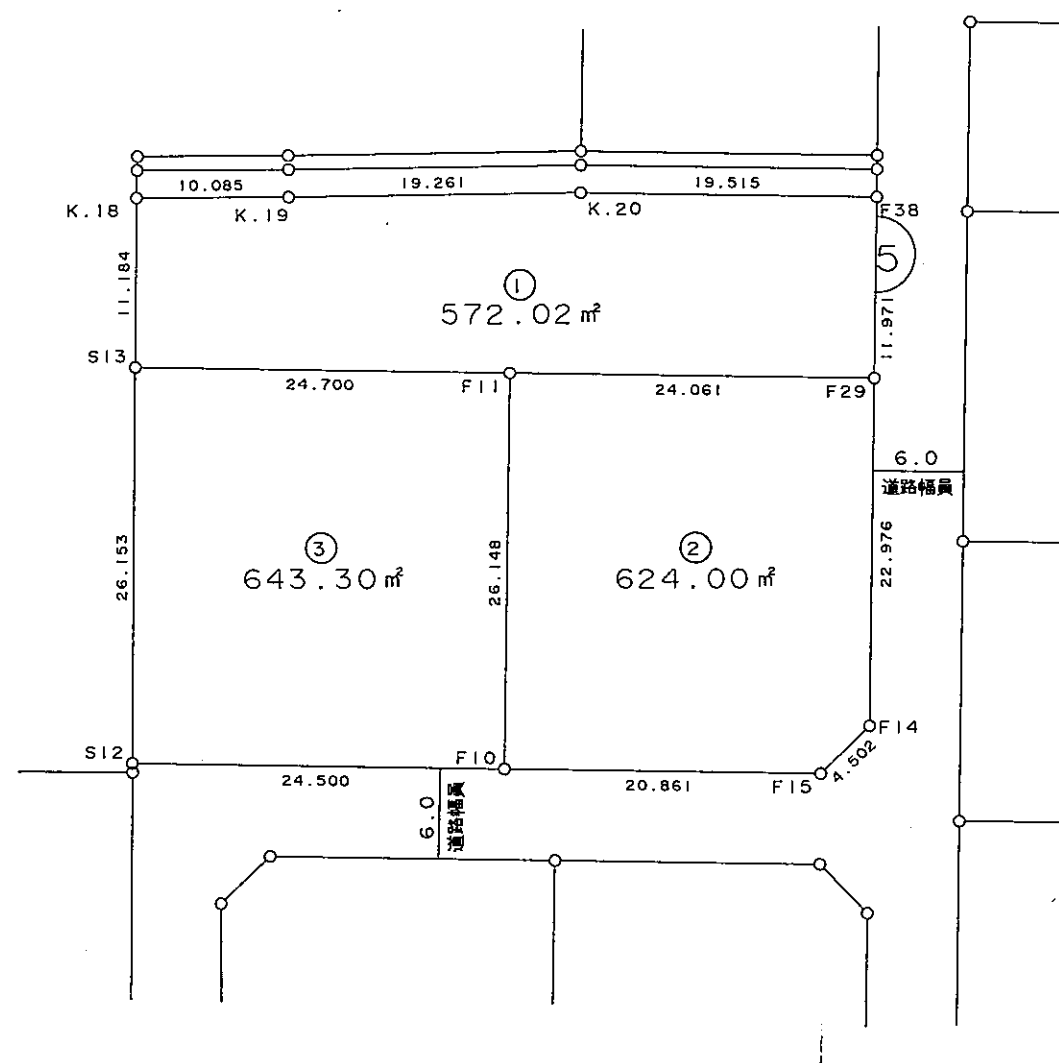




八尾市沼緑住土地区画整理事業

画地出来形確認測量図

S=1/500

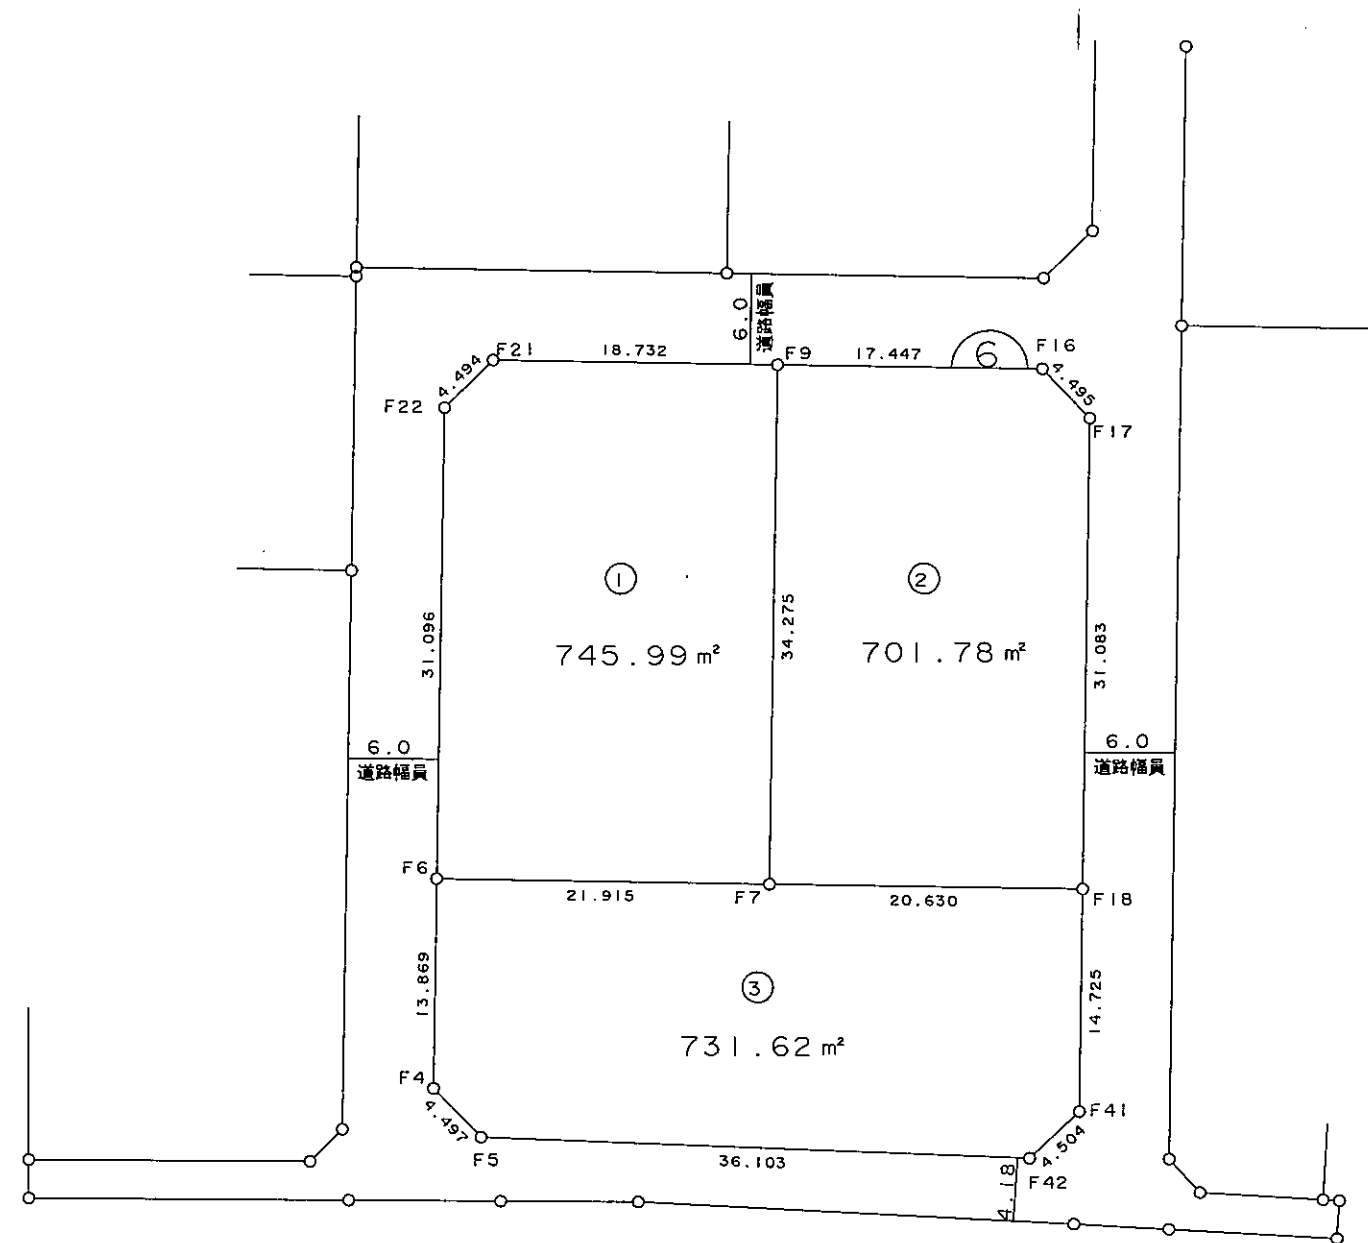



八尾市沼緑住土地区画整理事業

画地出来形確認測量図

S=1/500

